#### 工事日報について

- 1 記入内容などについて
  - (1)原則、工事日報は毎日作成する。

ただし、準備工、休工、完了書類作成の記事が、複数日となるときは、1枚にまとまめることができる。

- (2)日付けは和暦とする。
- (3) 管種口径等、出来高数量の記入方法について
  - ① 管種口径等には、工事概要の内容を記入する。 なお、通常は、当日施工した項目のみ記入し、完了日、出来形請求日は全項目を記入する。
  - ② 出来高数量には、当日施工した延長(布設、撤去、中詰など)、弁類(仕切弁、排水弁、消火栓、空気弁など)設置数、給水取出(切替)箇所数、仮設給水切替箇所数などを記入する。 なお、通常は、当日施工した数量のみ記入し、完了日、出来形請求日は累計数量を記入する。 ※負担区分ごとに分ける必要はない。
- (4) 記事に記入する項目および内容
  - ・準備工・水圧試験(試験範囲、開始終了時刻)・変更契約

  - ・試掘・本復旧(施工が2日以上のときは施工範囲)・完了書類作成
  - ・材料検査の立会い・・中詰工(施工範囲)・・管路実測
  - ・工事立会(立会者など)・仮設配管撤去(施工範囲)・本復旧面積の実測
    - ・完了書類の提出

- (5) 施工図に記入する項目および内容
- ①配管〔本設、給水、仮設配管布設(主たる工事又は補助金工事の場合は作成)〕
  - ・施工時に判明した既設管、他占用物の出幅、土被りなどの情報を記入すること。
  - ・施工箇所(詳細図番号、給水切替番号など)を記入すること。
  - ・各材料はシンボル、名称などで分かるように記入すること。
  - ・施工延長が集計できるように、各材料寸法、直管、切管寸法などを記入すること。
  - ・給水管のPPなどの延長を完了図に反映するため記入すること。
  - ・新設本管の出幅、土被りを記入すること。

#### ②試掘

- ・試掘の結果(管理者(ガス、下水、雨水など)、埋設管の土被り、出幅、管種口径など)が分かるように記入すること。
- ・工事打合簿、協議書などで報告した箇所の施工図は省略できる。
- ③立坑工、薬液注入工、推進工など
  - ・当日の掘削出来形、埋戻出来形、仮設出来形、施工延長、施工箇所などが分かるように記入 すること。

# (6) 交通誘導警備員の記入について

A、Bごとに当日使用した人数を記入し、完了日、出来形請求日は累計数量を記入する。


2 小規模工事、特別給水承認工事、給水設計審査工事で提出が必要な工事日報について

工事内容	要不要
準備工、休工、材料検査の立会い、工事立会(立会者など))、	<b>大</b> 曲
変更契約、工期変更、完了書類作成、管路実測、本復旧面積の実測	不要
現場施工した日	
配管〔本設、給水、仮設配管布設(主たる工事の場合は作成)〕、試掘、舗装	必要
切断、本復旧、中詰工など	
水圧試験	不要
完了日(完了書類の提出)	必要

・原則、工事日報は毎日作成するが、準備工、休工、完了書類作成の記事が、 複数日となるときは、1枚にまとまめることができる。

	工事日報	平成29年6月21日~平成29年7月30日		
施工図		管種口径等	出来高数量	
		<del>                                     </del>		
		-		
		<del>                                     </del>		
1		В	人	

### 記入例②(配管など現場施工がある場合)

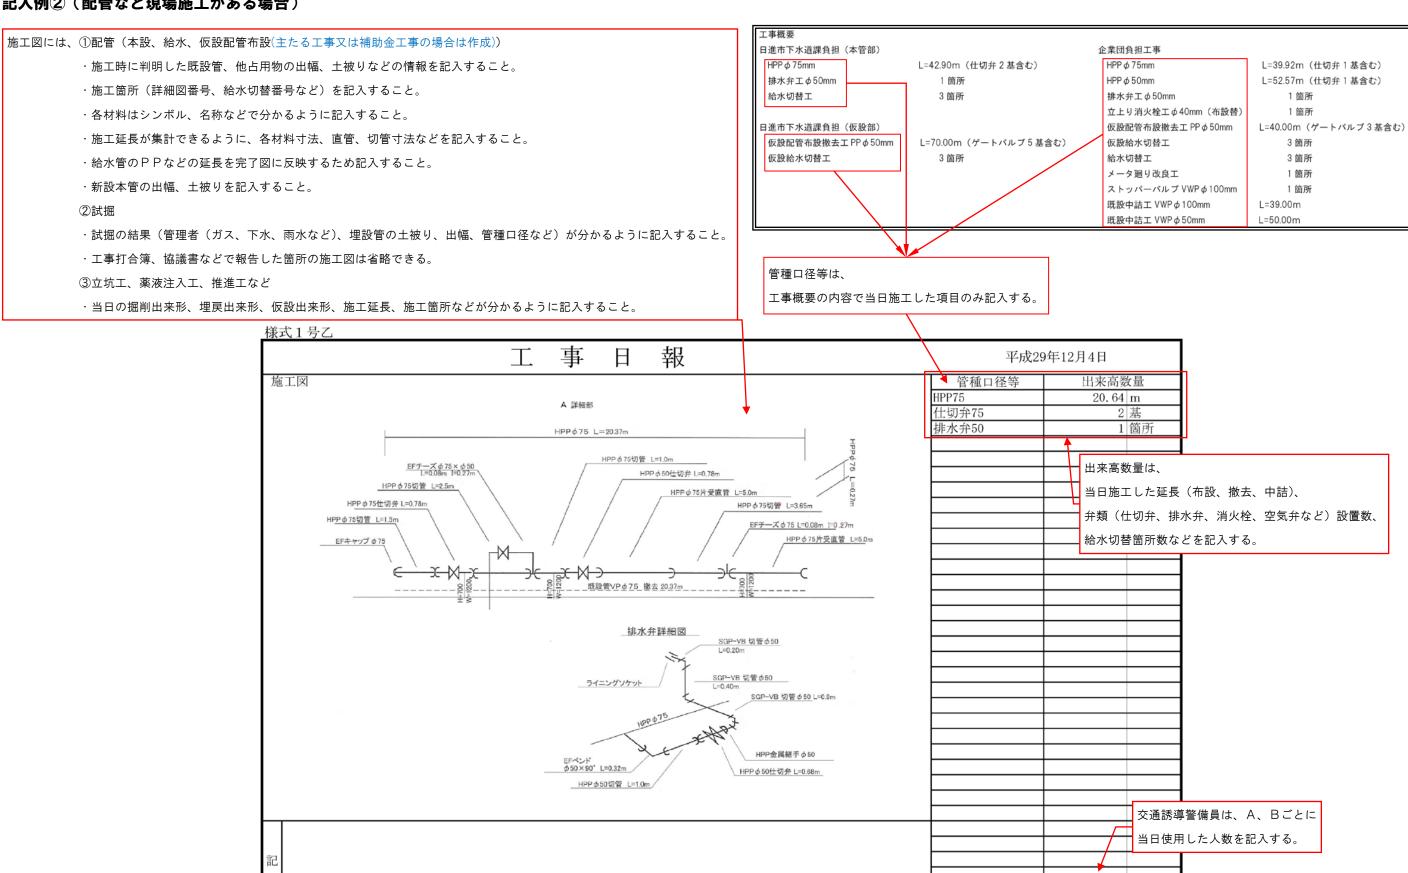

交通誘導警備員


Α

В

人

2 人

# 記入例③(完了日、出来形請求日)

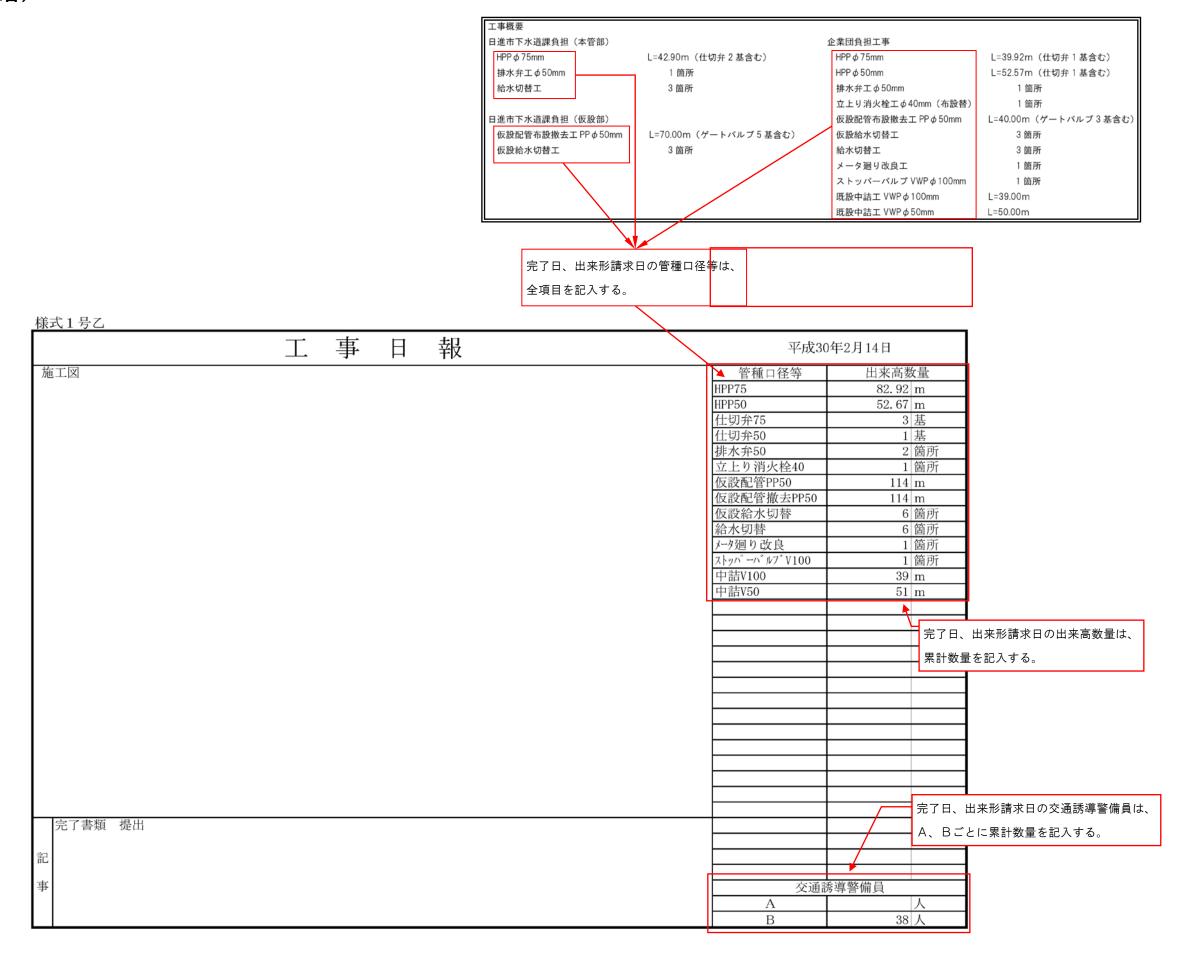



				施工図を省略し、出来高数
				と切替箇所のみ記載する。
式1号乙				
工事日報		令和○○	年□□月××日	
在工図		管種口径等	出来高数量	<b>]</b>  ,
		仮設給水切替工	6 箇所	
	'			₽
				_
仮設給水切替工の施工図の省略				-
				$\dashv$
				_
				_
				-
				$\dashv$
				$\dashv$
				1
				7
仮設給水切替工 No. ①、②、③、⑤、⑥、⑦				_
<u> </u>				-
		В	2 人	$\dashv$